

補充說明（一）

澳門大學對採購申請編號 121487 之邀請報價補充如下：

1. 現附上有關圖則以供參閱（詳見附件，共 10 頁）：

圖則編號：5 詳圖—069

圖則編號：5 詳圖—070

圖則編號：5 節點詳圖—071

圖則編號：5 節點詳圖—072

圖則編號：5 節點詳圖—073

圖則編號：5 節點詳圖—074



圖則編號：5 節點詳圖—075

圖則編號：5 平面圖—A01


圖則編號：5 平面圖—A03

圖則編號：5 平面圖—A04



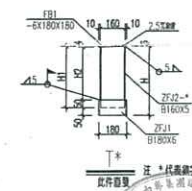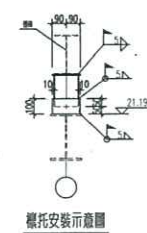

類別	H	HI	HA
T2	122	72	18
T3	156	106	52
T4	206	156	102
T5	256	206	152
T6	306	256	202
T7	356	306	252

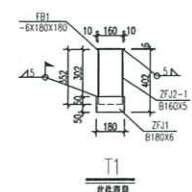

說明:

1. 構件編號原則:


— 零件編號

2. 型鋼材質為Q235, 板材質為Q235B;
3. 未盡之處詳見加工圖說及圖說說明。



多功能室內運動場玻璃天棚標托布置圖

(標托標注點均為標托中心點)

序号	修改日期 Date	修改内容 Description
修改记录		

龙金海
王忠礼
王月超


华南理工大学建筑设计研究院
 ARCHITECTURAL DESIGN & RESEARCH INST.
 SOUTH CHINA UNIVERSITY OF TECHNOLOGY
 证书 | 建筑工程设计证书号: A144002997

 杭 萧 钢 构
HANGXIAO STEEL STRUCTURE

職員 Duty	姓名 Full Name	簽署 Signature
審核 Examine	楊亮	楊亮
項目負責人 project leader	司立剛	司立剛
校對 CNA/	羅敏	羅敏
監證 Sign	甘康	甘康

A design
建築・設計

Título do Trabalho 工程 橫琴島澳門大學新校區二期工程多功能室內運動場 玻璃屋頂工程
Título do Documento 圖附名稱


Arquitecto	2010/01/01
------------	------------

Exposition	I. 1900
------------	---------


Especie	比例	No. de Decimais
Data	日期	2013-05
No. de Exatidão	1. 四舍五入	保留两位小数

Client	業主	Version	版本
			1


File Name: 00000000

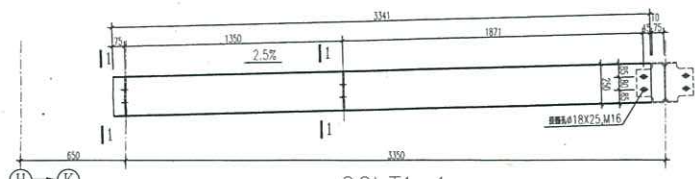


GCLT1-1a
H250X150X4.5X6

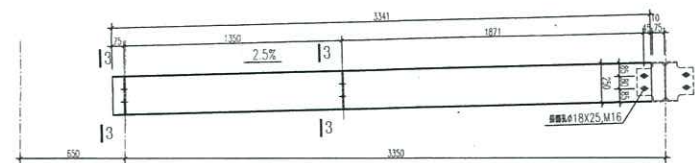


GCLT1-1b
H250X150X4.5X6

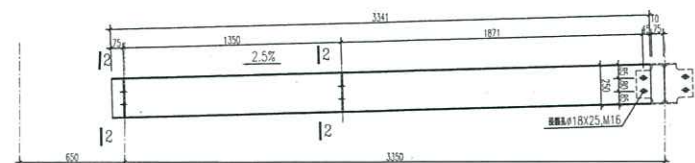

GCLT1-1c
H250X150X4.5X6

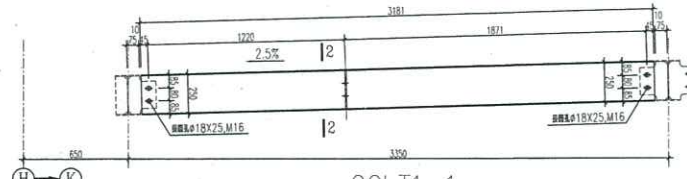

GCLT1-1
H250X150X4.5X6

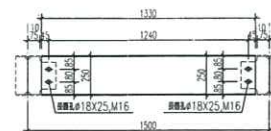

GCLT2-1
H250X150X4.5X6



說明:

- 材料要求:
1.1. H250X150X4.5X6 普通碳素鋼 Q235B;
1.2. 其他連接板、連接件等採用 Q235B.
- 焊接要求:
2.1. 施焊前, 所有焊縫應做角磨, 磨角尺寸為 5mm;
- 構件防腐處理:
GCLT1-1 噴漆
- 構件安裝:
1. 構件採用 10mm 厚鋼板, 鋼板厚度為 10mm (1/2);
- 鋼結構所有構件均應防腐處理, 防腐處理應按下列要求:

構件名稱 / mm	厚度 (mm)	塗層 (mm)
鋼板 / (g/m ²)	505	70
鋼管 / (g/m ²)	505	50

- 未注明時, 應按 20x20mm, 鋼管中應為 20mm, 所有構件均應 10.9S 高強度螺栓;
- 本圖事宜請與設計院聯繫, 設計院負責解釋。

竣工圖



Rev	Date	Description
1		


华南理工大学建筑设计研究院
ARCHITECTURAL DESIGN & RESEARCH INST.
SOUTH CHINA UNIVERSITY OF TECHNOLOGY

杭蕭鋼構
HANGXIAO STEEL STRUCTURE



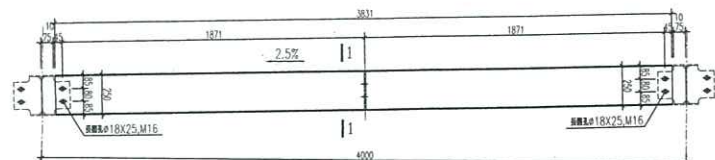


GCLT1-2a
H250X150X4.5X6

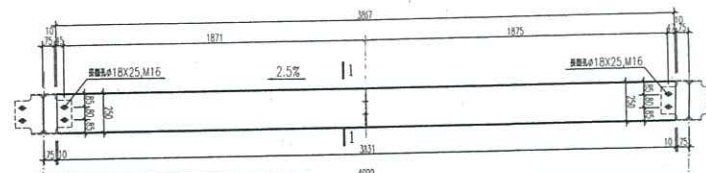


GCLT1-3a
H250X150X4.5X6

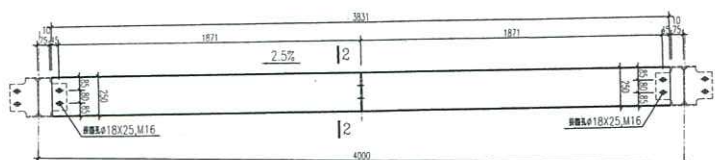


GCLT1-2
H250X150X4.5X6

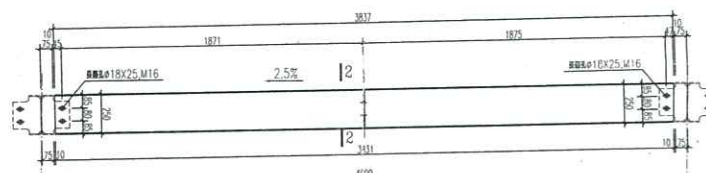




GCLT1-3
H250X150X4.5X6

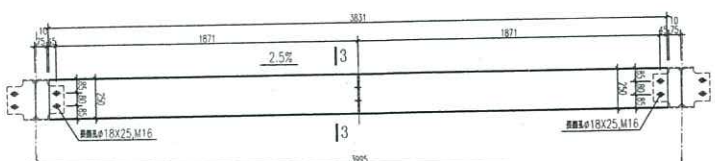

GCLT1-2b
H250X150X4.5X6

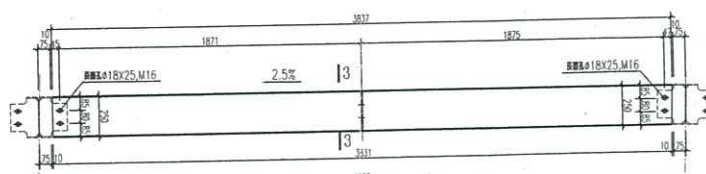

GCLT1-3b
H250X150X4.5X6

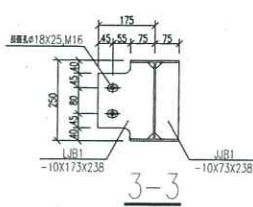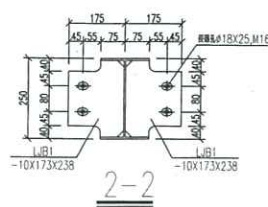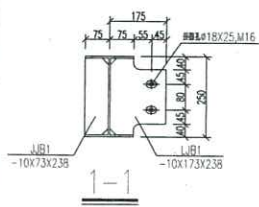

說明:

1. 材料要求:
1.1. H250X150X4.5X6 鋼材標號 Q235B;
1.2. 其他標準件, 鋼材標號 Q235B.
2. 焊接要求:
2.1. 除註明外, 所有焊接均為角焊, 焊角尺寸為 5mm;
3. 鋼材檢驗要求:
GCLT1-1 流水號
鋼材檢驗
4. 鋼材採用熱浸鋅, 鋅層厚度為 Sa2(1/2);
5. 鋼材與所有附件應做防腐處理, 防腐層厚度按下列表:


6. 未註明處均為 20x20mm, 鋼材內半徑為 20mm, 所有鋼材均為 10.9S 高强度螺栓.
7. 本圖所有鋼材均應做防腐處理.




竣工圖

項目	姓名	職稱
設計	林光	工程師
校對	陳志	工程師
審核	甘榮	工程師
日期	2013-05	
圖名	GCLT1-2, 2a, 2b, 3, 3a, 3b	
比例	1:1	
圖號	GCLT1-2, 2a, 2b, 3, 3a, 3b	
圖紙	1	


華南理工大學建築設計研究院
ARCHITECTURAL DESIGN & RESEARCH INST.
SOUTH CHINA UNIVERSITY OF TECHNOLOGY


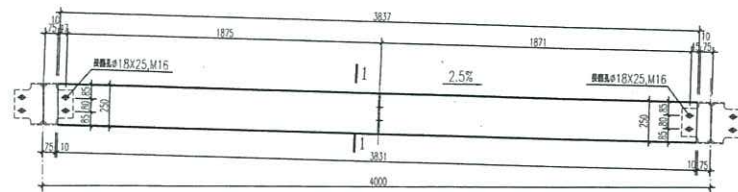


GCLT1-4a
H250X150X4.5X6

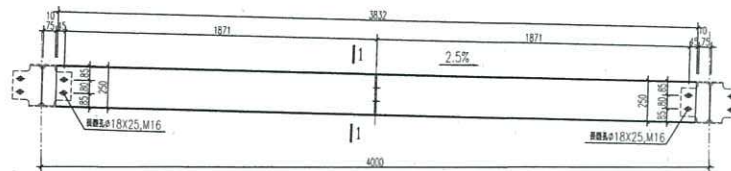


GCLT1-5a
H250X150X4.5X6

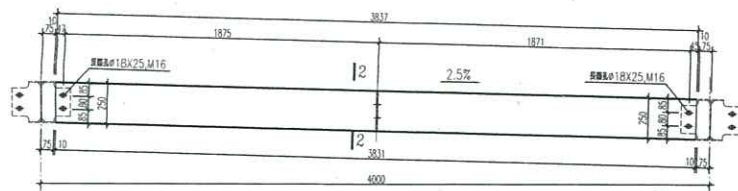


GCLT1-4
H250X150X4.5X6

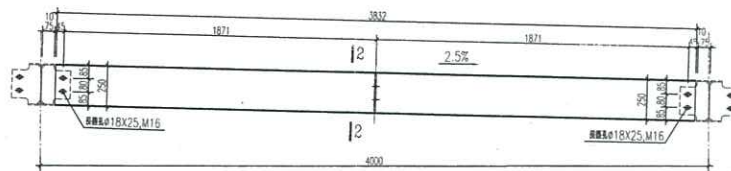




GCLT1-5
H250X150X4.5X6

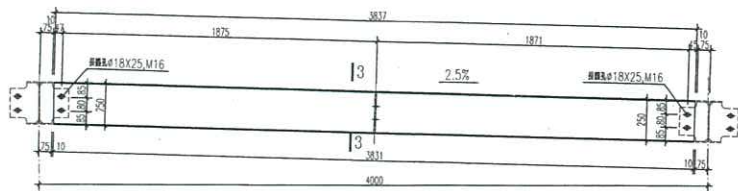

GCLT1-4b
H250X150X4.5X6

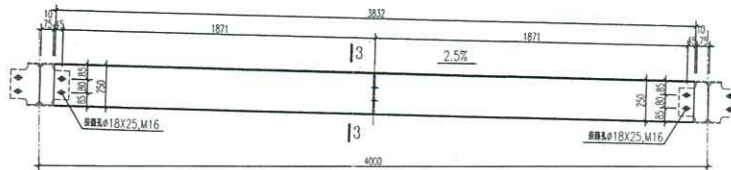

GCLT1-5b
H250X150X4.5X6

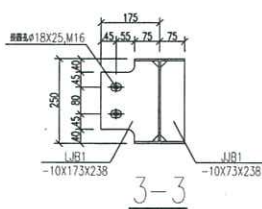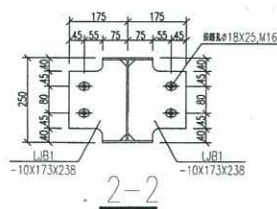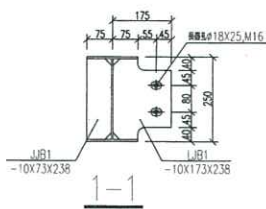

說明:

1. 材質要求:
1.1. H250X150X4.5X6型鋼材質為Q235B;
1.2. 其他連接鋼材, 鋼板等材質均為Q235B.
2. 厚度要求:
2.1. 除註明外, 所有鋼材均採用, 厚度尺寸均為5mm;
3. 鋼件檢驗要求:
GCLT1-1 流水號
鋼件編號
4. 鋼件採用熱浸鋅, 鍍層等為Sa2(1/2);
5. 鋼結構所有鋼件均應註明, 具體厚度要求見下表

鋼材厚度/mm	厚度/mm	厚度/mm	厚度/mm
厚度>6	505	70	85
3<厚度≤6	395	55	70

6. 未註明切角為20x20mm, 圓角半徑為20mm; 所有鋼材均為10.9S高強度鋼;
7. 本圖事宜詳見圖集說明書, 具體厚度要求見下表

竣工圖

序号	修改日期	修改内容
Date		Description

修改記錄

华南理工大学建筑设计研究院
ARCHITECTURAL DESIGN & RESEARCH INST.
SOUTH CHINA UNIVERSITY OF TECHNOLOGY
证书: 建筑工程设计证书号: A144002087






杭萧钢构
HANGDAO STEEL STRUCTURE


A design
建築·設計

GCLT1-4, 4a, 4b, 5, 5a, 5b


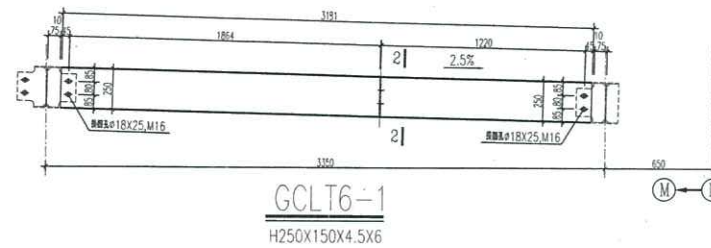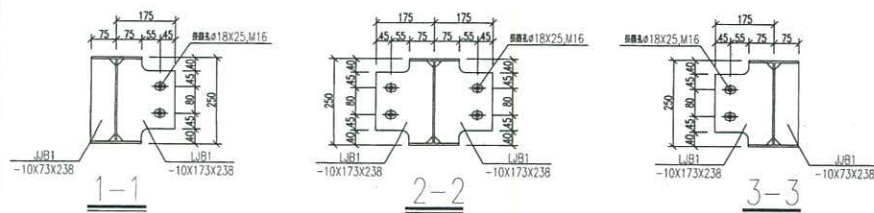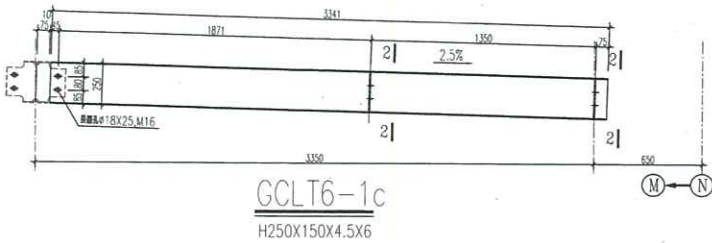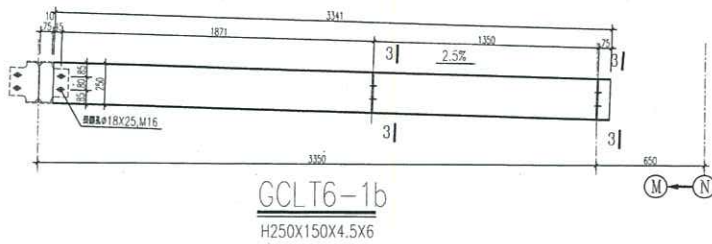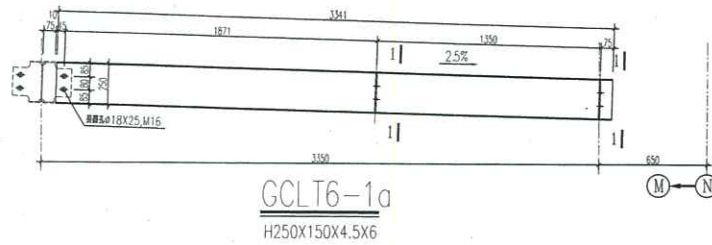

- 說明:
1. 材質要求:
1.1. H250X150X4.5X6 腹板材質 Q235B;
1.2. 其他腹板收口, 腹板等材質均為 Q235B.
 2. 焊接要求:
2.1. 除註明外, 所有焊接均為埋弧焊, 焊角尺寸為 5mm;
 3. 構件製造說明:
GCLT6-1
— 梁主梁
— 構件型號
 4. 構件採用埋弧焊, 腹板等為 Sa2(1/2);
 5. 鋼結構所有構件均經防腐處理, 具體防腐要求如下表:

防腐處理/mm	厚度(mm)	防腐處理/mm	厚度(mm)

6. 未注明均為 20x20mm, 剖面角半徑為 20mm, 所有螺栓均為 10.9S 強度螺栓
7. 未圖事宜詳見圖集及圖說說明。

竣工圖

序號	修改日期	修改內容
Date		Description

廣東杭蕭鋼構有限公司
龍金海 審核人 郭錦
王忠孔 編制日期 2017.05
丁付廷

华南理工大学建筑设计研究院
ARCHITECTURAL DESIGN & RESEARCH INST.
SOUTH CHINA UNIVERSITY OF TECHNOLOGY
证书 | 建筑工程设计证书号: A144002897

杭蕭鋼構
HANGSHAO STEEL STRUCTURE

姓名	職名	簽名
姓名	職名	簽名
姓名	職名	簽名

design
建築·設計

GCLT6-1-6.5x6.5x6

Architect 建築師

Engineer 工程師

Scale 比例 2013-05
日期 2013-05

Client 客戶

File Name 檔案名



竣工圖

